

Województwo: zachodniopomorskie  
Powiat: kotobrzeski  
Jednostka ewidencyjna: 320807-2, Ustronie Morskie  
Obręb: 0029, Ustronie Morskie  
Działka: 396

**MAPA INWENTARYZACJI POWYKONAWCZEJ  
PRZYŁĄCZA WODY, KANALIZACJI SANITARNEJ ORAZ KABLA ELEKTROENERGETYCZNEGO**


obr. Ustronie Morskie 0029: dz. 396  
Sekcje mapy: 5.217.27.02.14; 5.217.27.02.12

**SKALA 1:500**

Układ odniesienia: PL-ETRF 89, układ wsp. płaskich: PL-2000 steref 5 (15°), układ wys.: PL-KRON86-NH

**GEODETA WPRACOWNIcy**  
mgr inż. *Bartosz Kotowski*  
ul. Mazowiecka 266, 78-100 Kołobrzeg  
tel. 501 722 162

**PRACOWNIA GEODEZYJNA**  
ul. Mazowiecka 266, 78-100 Kołobrzeg  
tel. 501 722 162

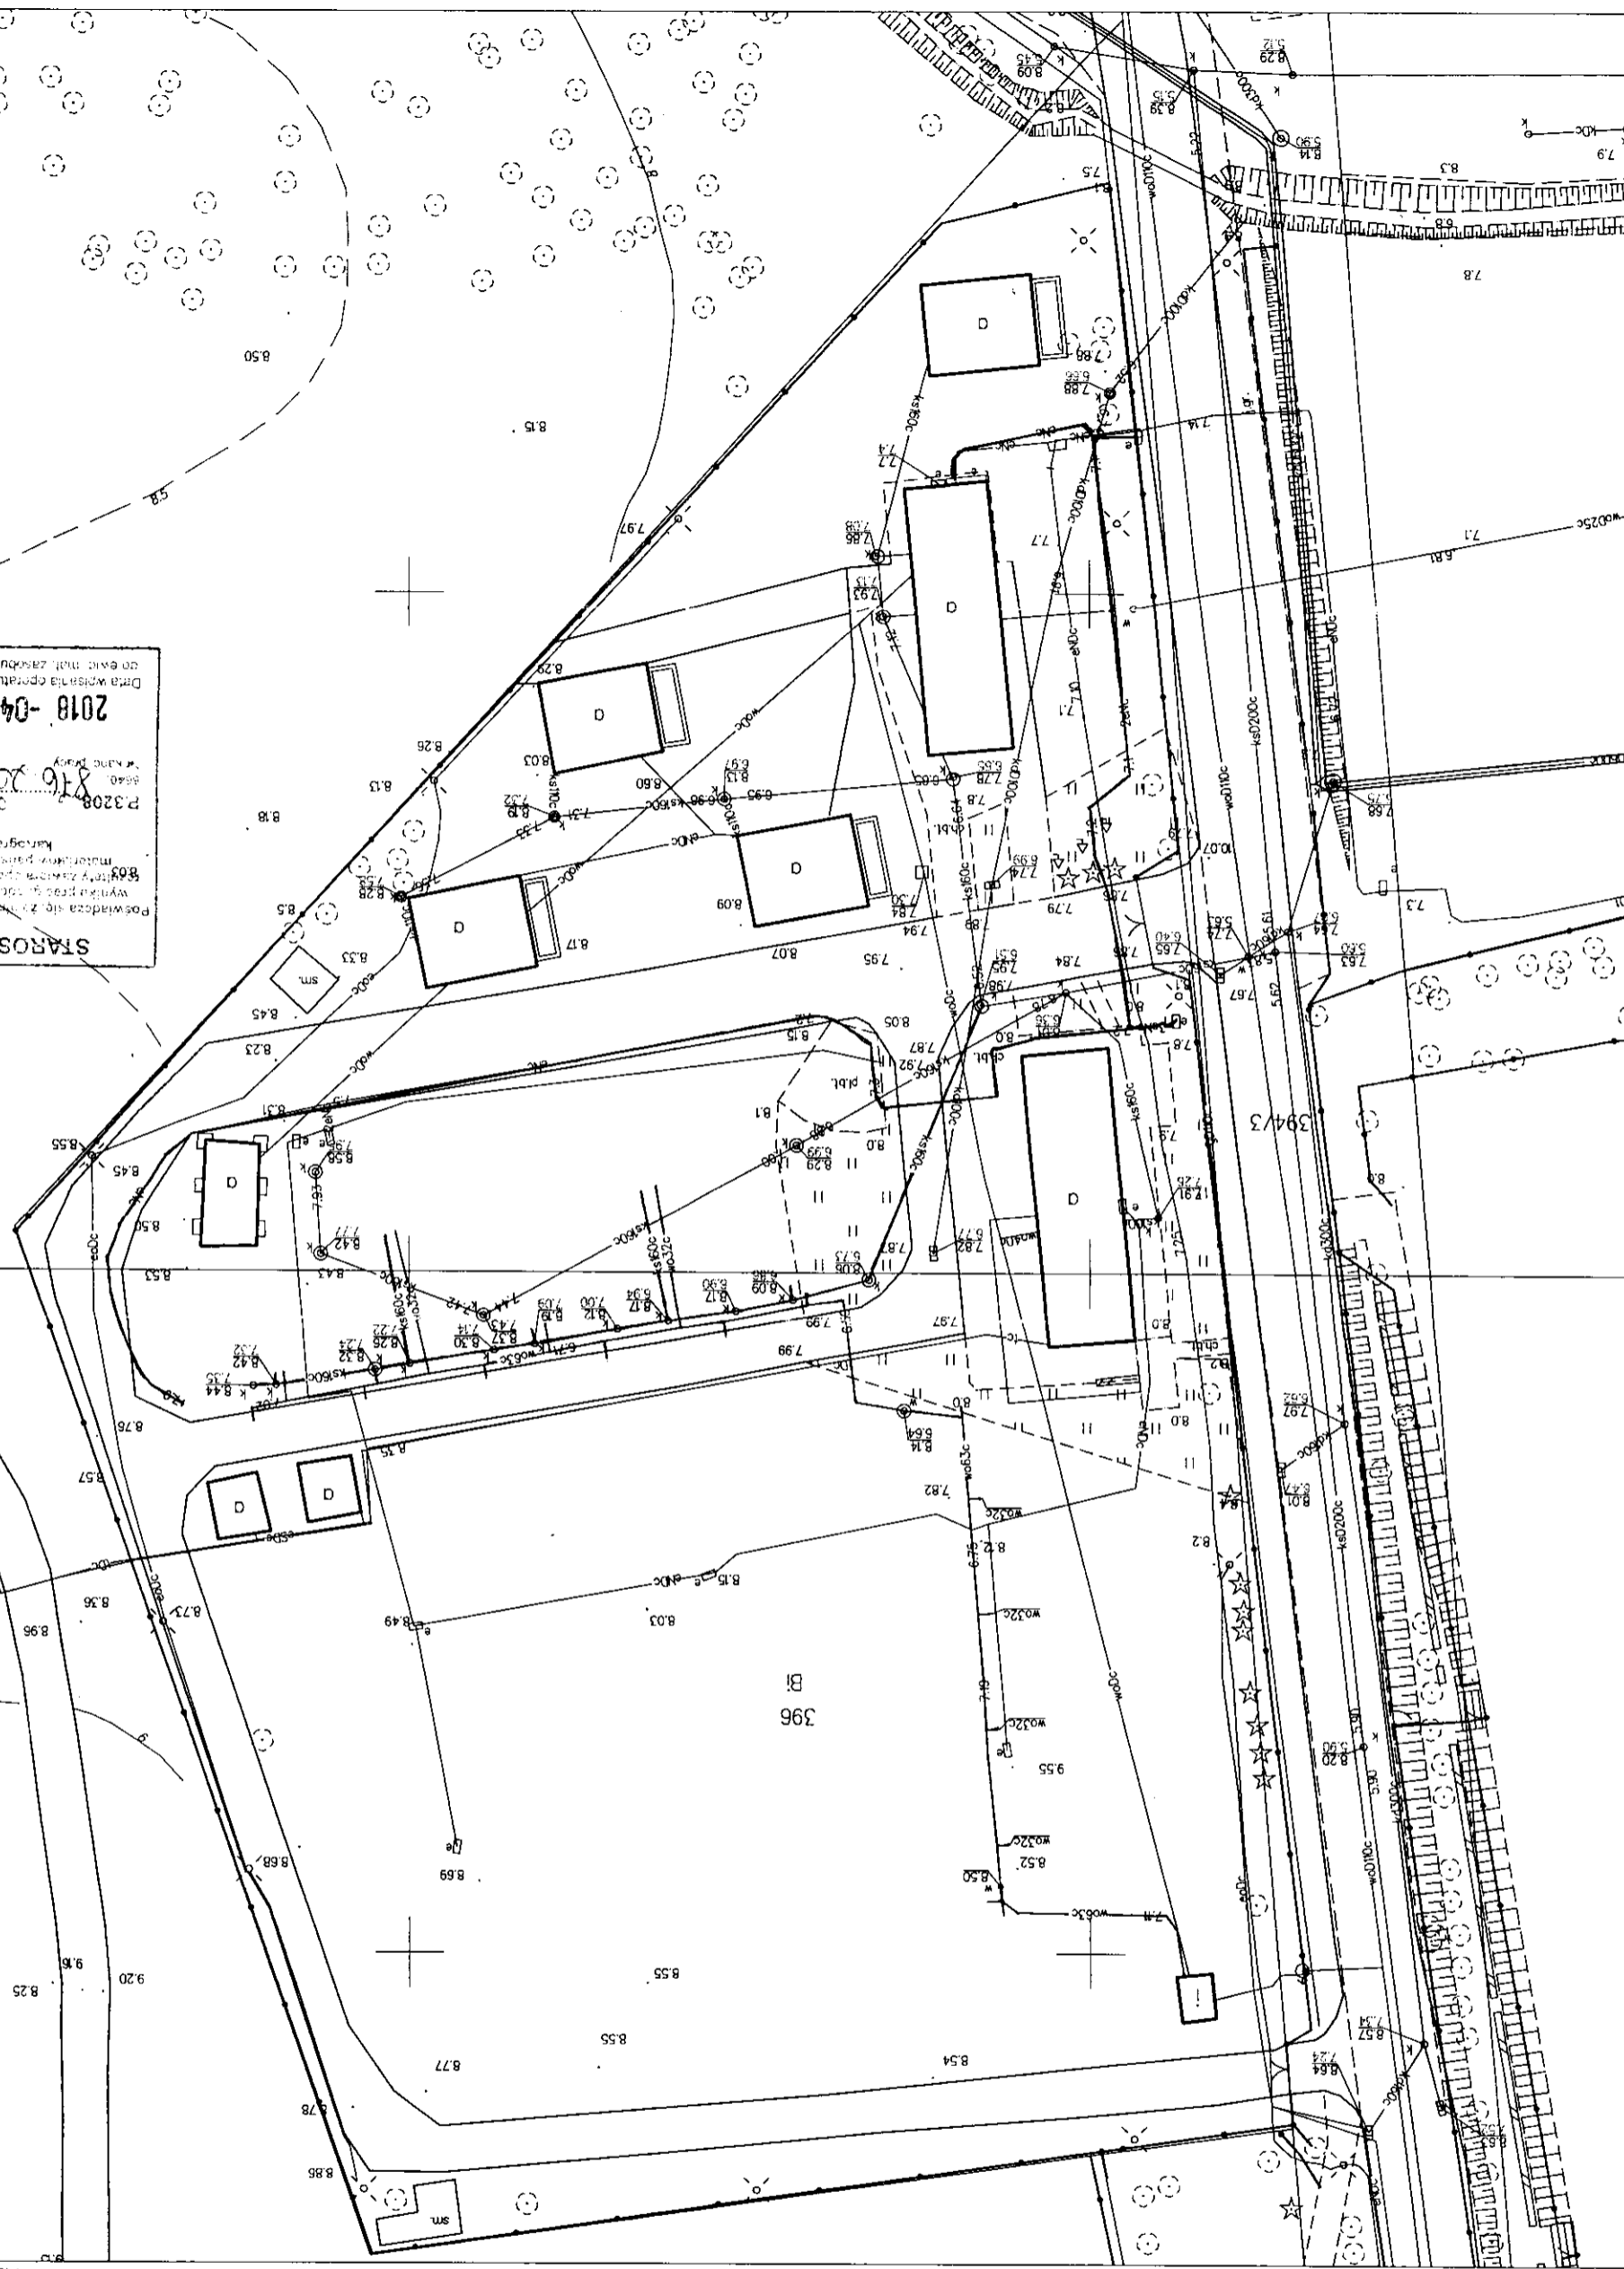

**STAROSTA KOŁOBRZESKI**  
Kartograficzne pod numerem  
P.3208  
2018. 0360  
2018. 0360  
Z up. STAROSTY  
Eliza Hamera  
STAROZSI INSPEKTOR  
2018-04-16  
Data wpisania operatu  
do ewid. mat. zasobu  
Przećci i podpis  
osoby reprezentującej organ